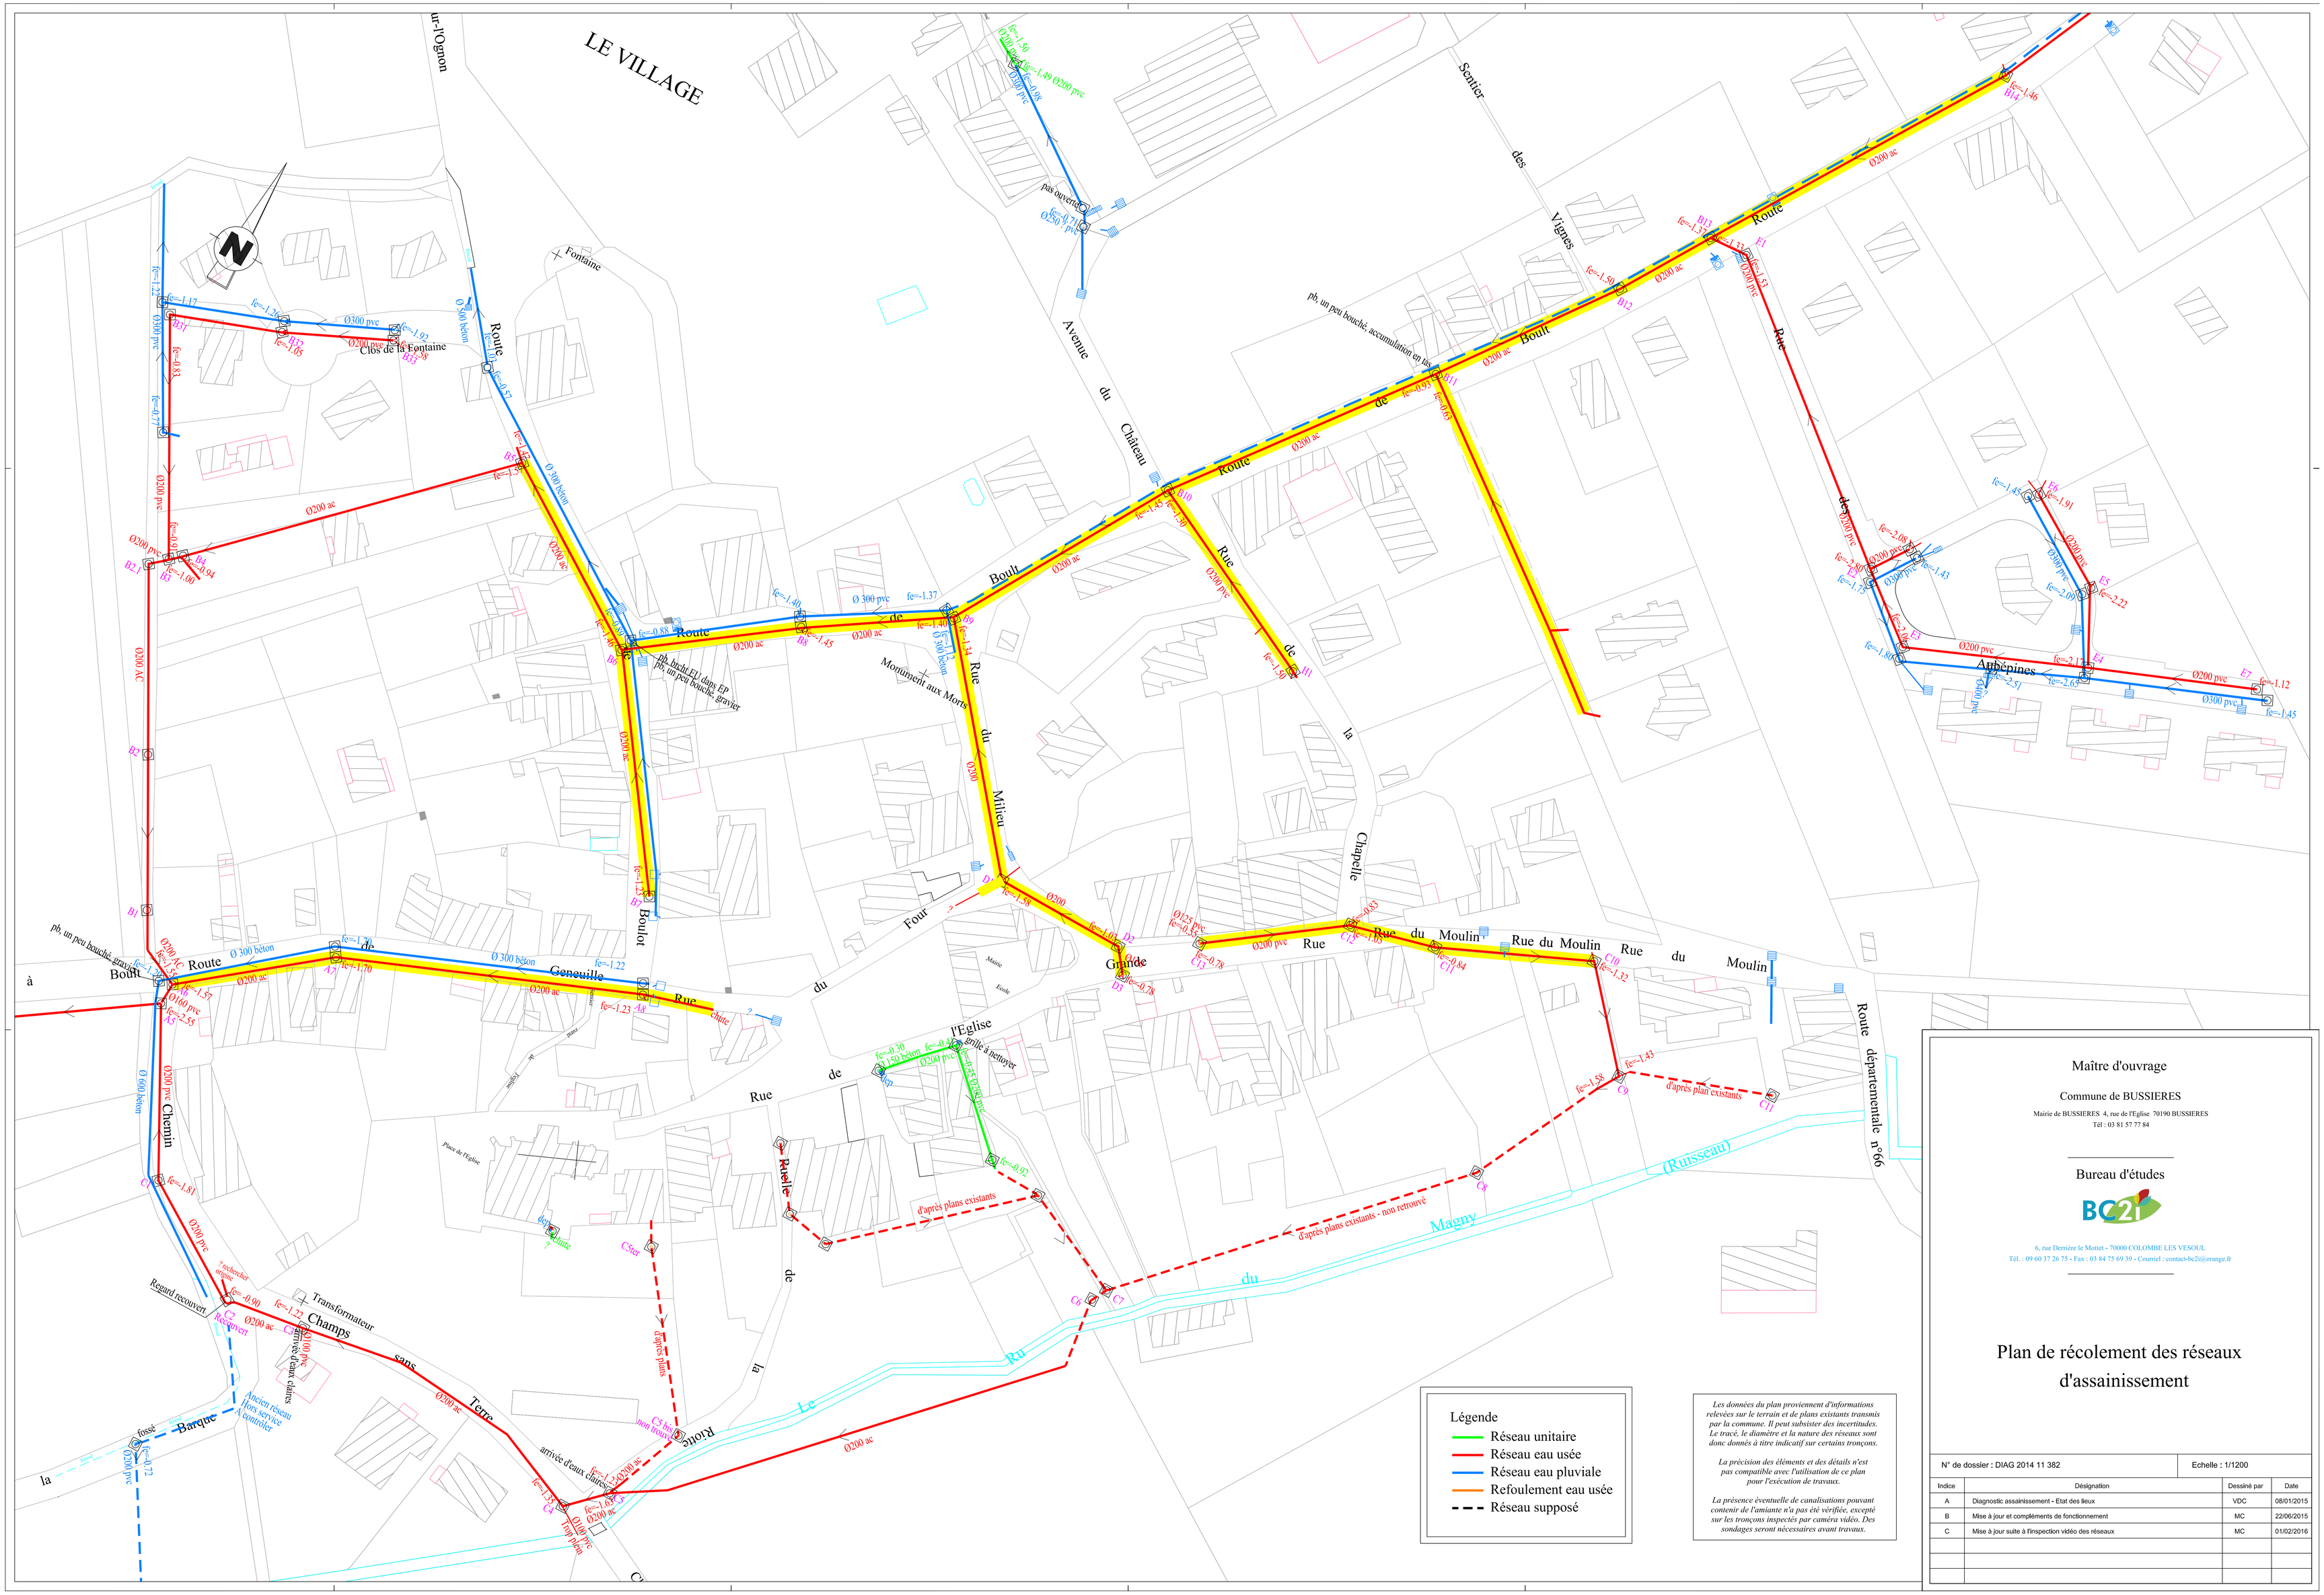

Légende

- Réseau unitaire
- Réseau eau usée
- Réseau eau pluviale
- Refoulement eau usée
- Réseau supposé

Les données du plan proviennent d'informations relevées sur le terrain et de plans existants transmis par la commune. Il peut subsister des incertitudes. Le tracé, le diamètre et la nature des réseaux sont donc donnés à titre indicatif sur certains tronçons.

La précision des éléments et des détails n'est pas compatible avec l'utilisation de ce plan pour l'exécution de travaux.

La présence éventuelle de canalisations pouvant contenir de l'amiante n'a pas été vérifiée, excepté sur les tronçons inspectés par caméra vidéo. Des sondages seront nécessaires avant travaux.

Maître d'ouvrage

Commune de BUSSIERES

Mairie de BUSSIERES 4, rue de l'Eglise 70190 BUSSIERES
Tél : 03 81 57 77 84

Bureau d'études

BC2i

6, rue Derrière le Mottet - 70000 COLOMBE LES VESOUL
Tél. : 09 60 37 26 75 - Fax : 03 84 75 69 39 - Courriel : contact-bc2i@orange.fr

Plan de récolement des réseaux d'assainissement

N° de dossier : DIAG 2014 11 382 — Echelle : 1/1200

Indice	Désignation	Dessiné par	Date
A	Diagnostic assainissement - Etat des lieux	VDC	08/01/2015
B	Mise à jour et compléments de fonctionnement	MC	22/06/2015
C	Mise à jour suite à l'inspection vidéo des réseaux	MC	01/02/2016